


PROJETO DE RESTAURO DAS FACHADAS EDIFÍCIO ALTINO ARANTES – FAROL SANTANDER

Especificações de restauro
(As Built)

1º pavimento

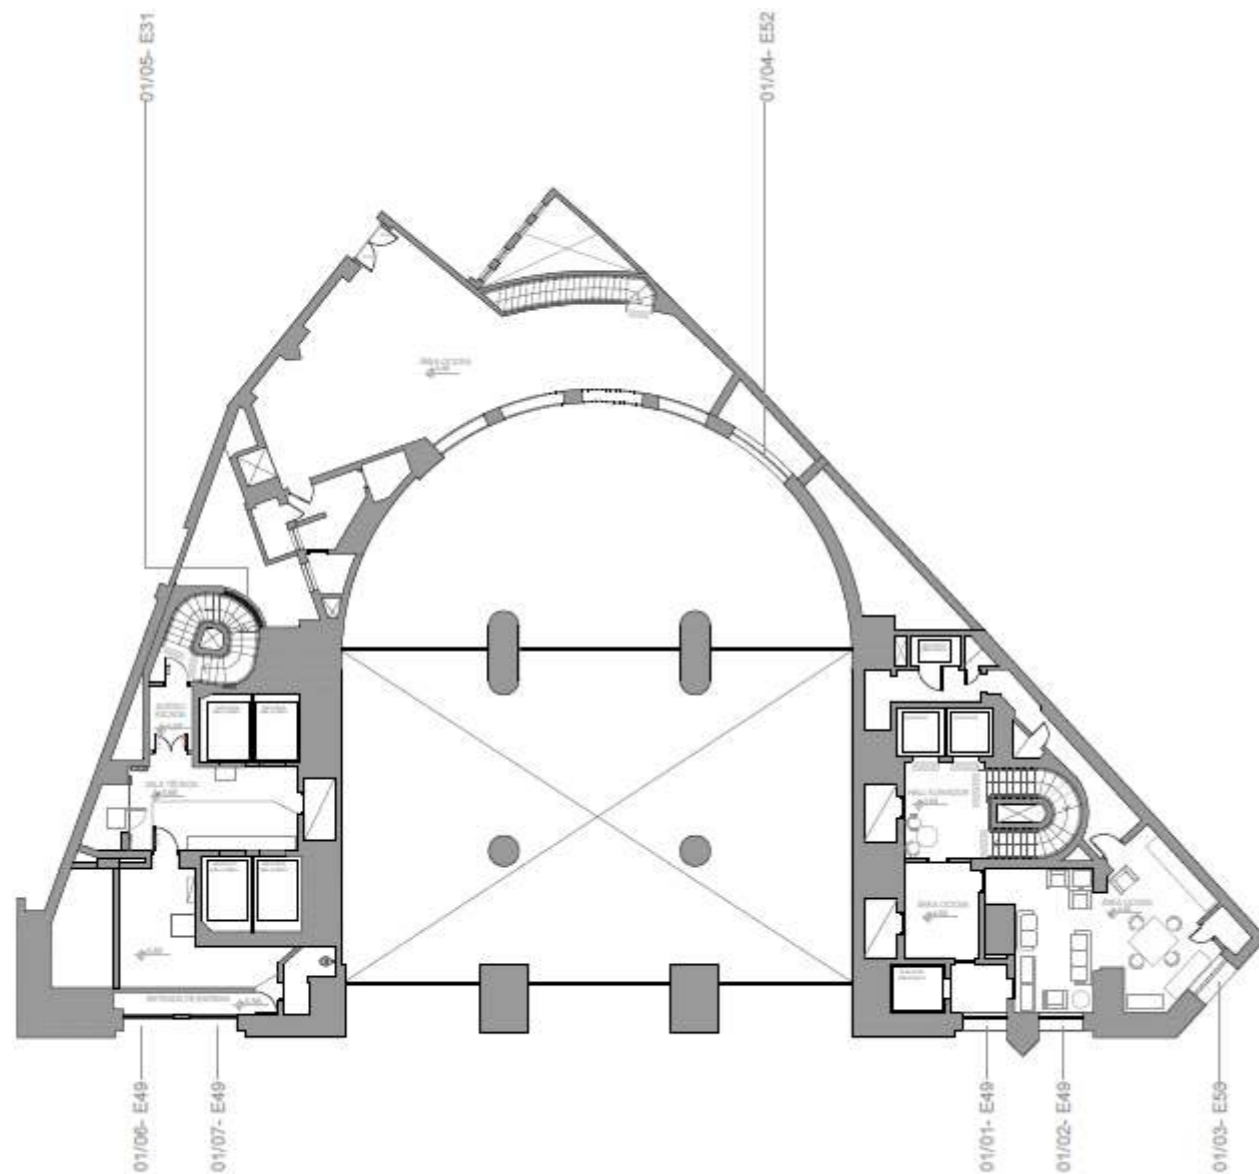

PAV: 1
ESC.: 1/300

LEGENDA DO CÓDIGO	
XX / 00 - EXX	
—	Tipologia
—	Número na Planta
—	Pavimento

CONCREJATO
ENGENHARIA

ESQUADRIA	TIPOLOGIA ESQUADRIA	TIPOLOGIA VIDRO	FERRAGEM	INTERVENÇÃO DE A.C.	OBSERVAÇÃO
01/01-E49	Janela Guilhotina	Translúcido Liso	Puxador Metálico (4 pçs)	Sem Intervenção	
01/02-E49	Janela Guilhotina	Translúcido Liso	Puxador Metálico (4 pçs)	Sem Intervenção	
01/03-E50	Janela Guilhotina	Translúcido Liso	Puxador Metálico (4 pçs)	Sem Intervenção	
01/04-E52	Porta Simples em Folha Simples	Translúcido Liso	Maçaneta Metálica (1 pç)	Sem Intervenção	
01/05-E31	Janela Fixa	Translúcido Canelado	Sem Puxadores	Sem Intervenção	
01/06-E49	Janela Guilhotina	Translúcido Liso	Puxador Metálico (4 pçs)	Sem Intervenção	Restauro apenas Externo
01/07-E49	Janela Guilhotina	Translúcido Liso	Puxador Metálico (4 pçs)	Sem Intervenção	Restauro apenas Externo
